14 D 1948

ING. TILL BYGGNADSNÄMNDEN
31 OKT 1952

26

Lägenheten vred den fastställda
ritningen lösgöras
Stockholm den 25 Aug 1953
Nils Ohrner

BEVARAS

Tvistefrågor
Stockholm den 28/7 1952

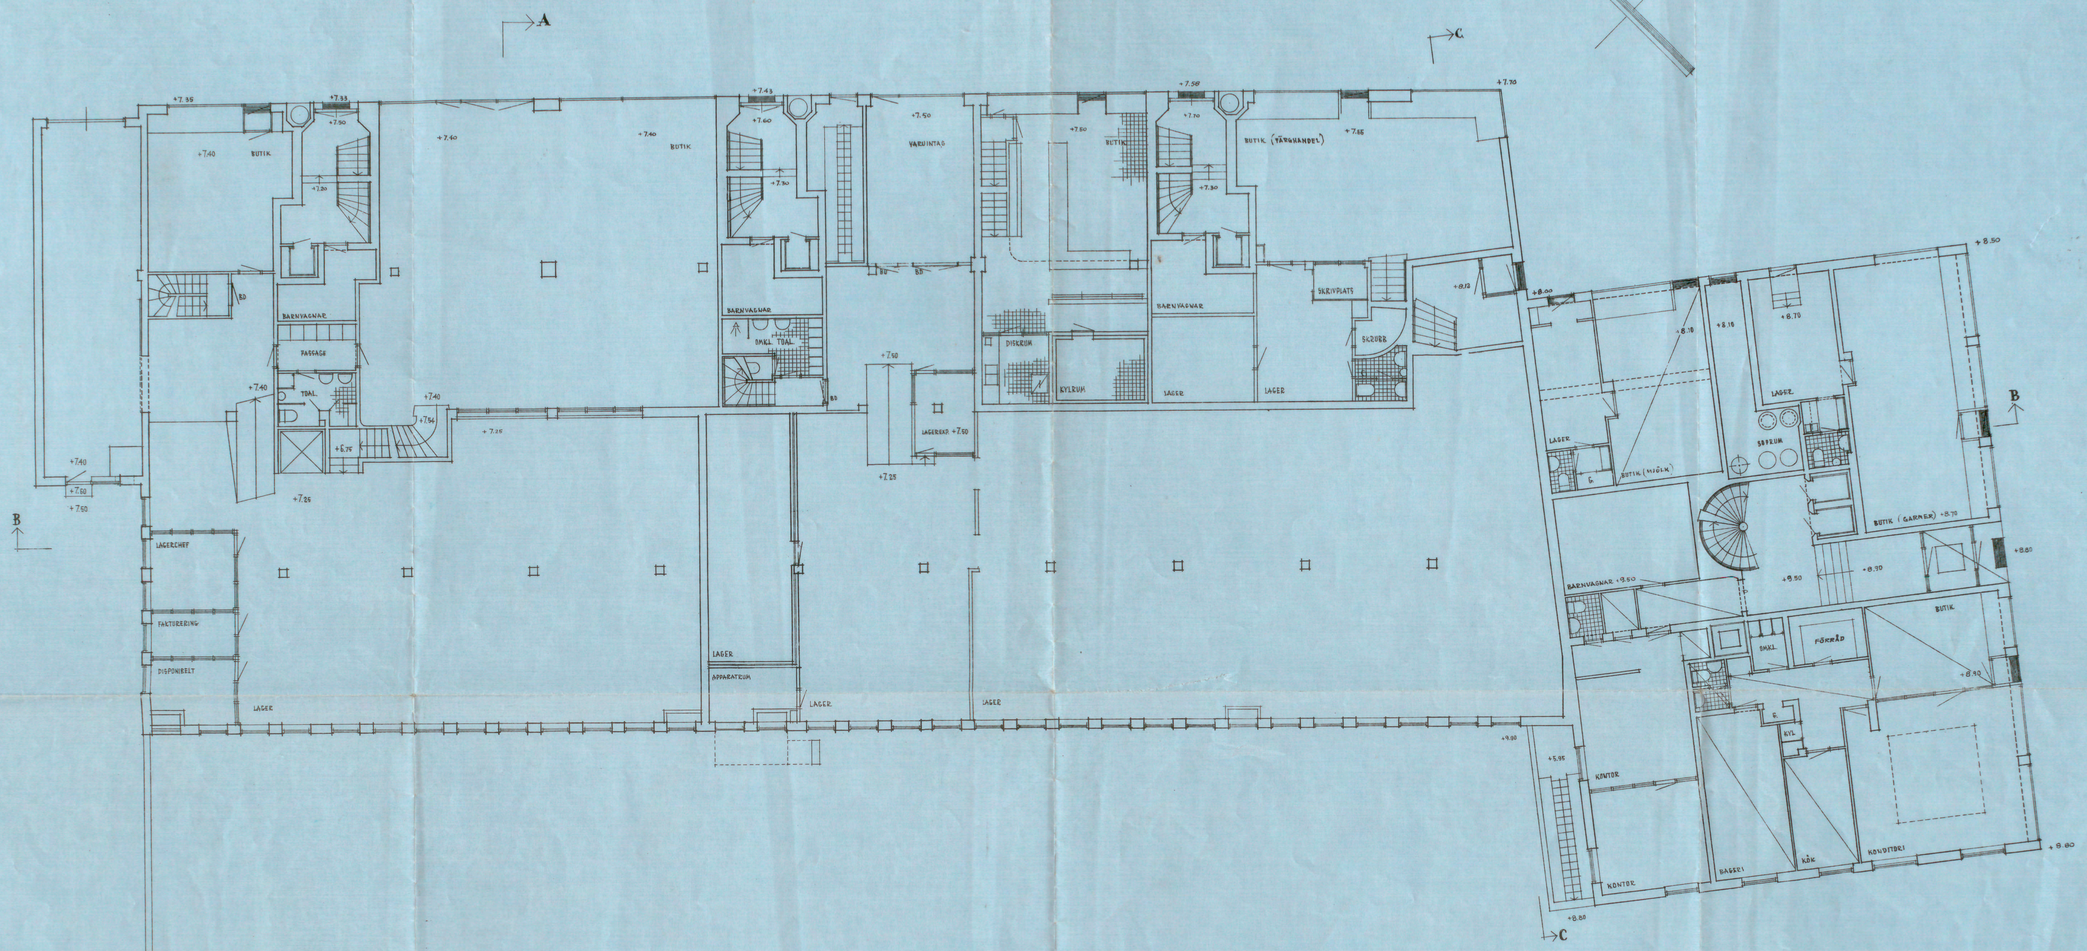

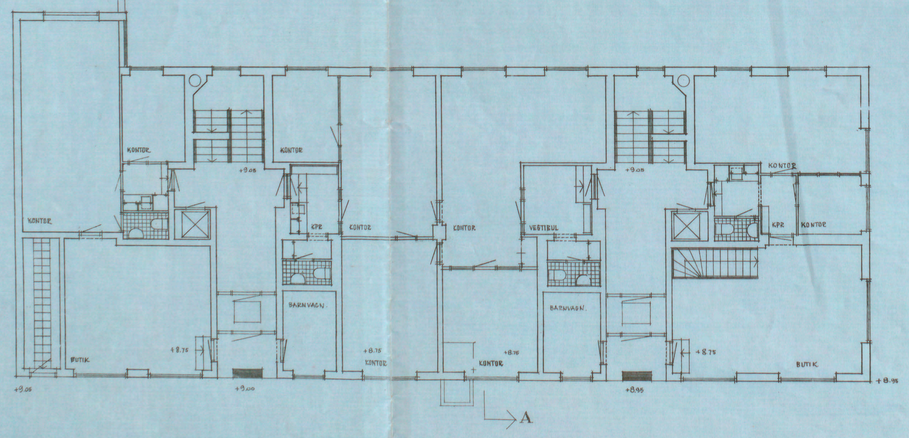

00041

KVARTERET FASANEN NR 13
BOTTENPLANER
RELATIONSRITNING

STOCKHOLM DEN 27.6.52
TORE VIRKE ARKITEKT SAR

H. NR 2037
100 NR 4

STOCKHOLMS STADS FASTIGHETSKONTOR
HUSVÄRDSAVDELNINGENS ARKITEKTKONTOR

25

A25776